


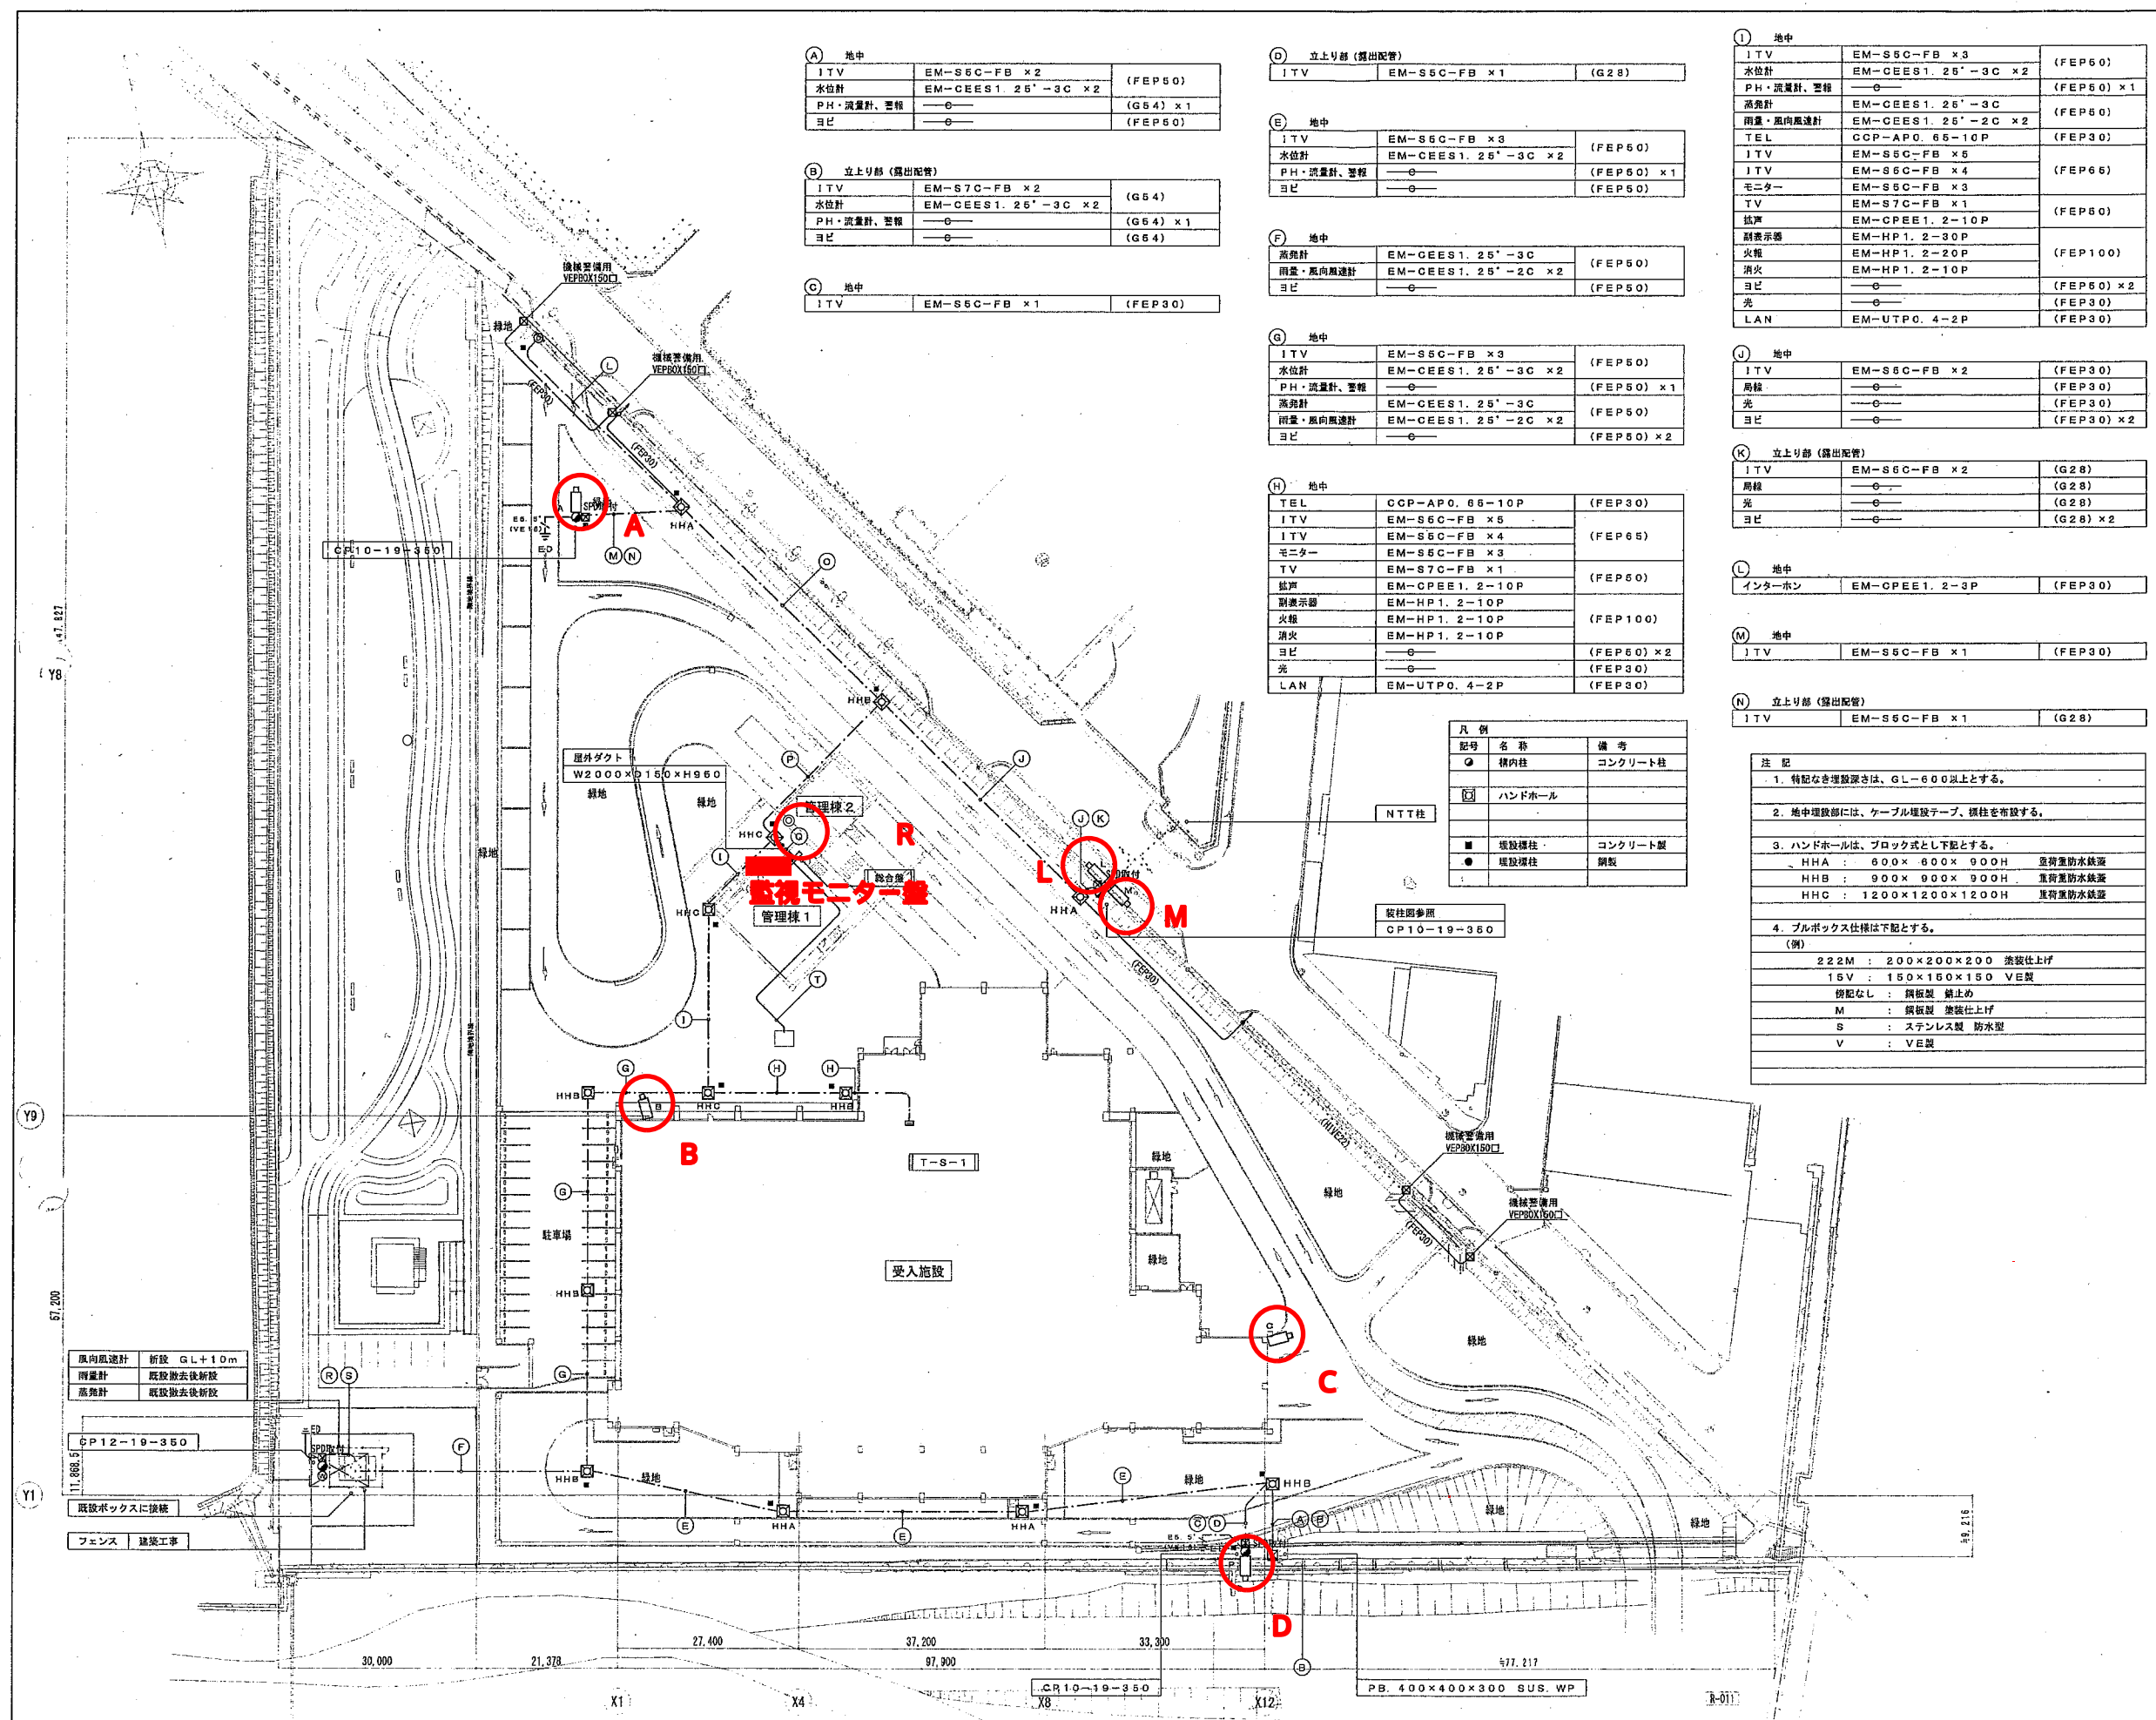

(A) 地中

ITV	EM-S5C-FB x2	(FEP50)
水位計	EM-CEES1. 25'-3C x2	(FEP50)
PH・流量計、監視	—	(G54) x1
ヨビ	—	(FEP50)

(B) 立上り部 (露出配管)

ITV	EM-S7C-FB x2	(G54)
水位計	EM-CEES1. 25'-3C x2	(G54) x1
PH・流量計、監視	—	(G54) x1
ヨビ	—	(G54)

(C) 地中

ITV	EM-S5C-FB x1	(FEP30)
-----	--------------	---------

(D) 立上り部 (露出配管)

ITV	EM-S5C-FB x1	(G28)
-----	--------------	-------

(E) 地中

ITV	EM-S5C-FB x3	(FEP50)
水位計	EM-CEES1. 25'-3C x2	(FEP50) x1
PH・流量計、監視	—	(FEP50) x1
ヨビ	—	(FEP50)

(F) 地中

雨量・風向風速計	EM-CEES1. 25'-2C x2	(FEP50)
ヨビ	—	(FEP50) x2

(G) 地中

ITV	EM-S5C-FB x3	(FEP50)
水位計	EM-CEES1. 25'-3C x2	(FEP50) x1
PH・流量計、監視	—	(FEP50) x1
雨量計	EM-CEES1. 25'-3C	(FEP50)
雨量・風向風速計	EM-CEES1. 25'-2C x2	(FEP50) x2
ヨビ	—	(FEP50) x2

(H) 地中

TEL	CCP-AP0. 65-10P	(FEP30)
ITV	EM-S5C-FB x5	(FEP65)
ITV	EM-S5C-FB x4	(FEP65)
モニター	EM-S5C-FB x3	(FEP65)
TV	EM-S7C-FB x1	(FEP50)
音声	EM-CPEE1. 2-10P	(FEP100)
副表示器	EM-HP1. 2-10P	(FEP100)
火報	EM-HP1. 2-10P	(FEP100)
消火	EM-HP1. 2-10P	(FEP100)
ヨビ	—	(FEP50) x2
光	—	(FEP30)
LAN	EM-UTP0. 4-2P	(FEP30)

(I) 地中

ITV	EM-S5C-FB x3	(FEP50)
水位計	EM-CEES1. 25'-3C x2	(FEP50) x1
雨量計	EM-CEES1. 25'-3C	(FEP50)
雨量・風向風速計	EM-CEES1. 25'-2C x2	(FEP50)
TEL	CCP-AP0. 65-10P	(FEP30)
ITV	EM-S5C-FB x5	(FEP65)
ITV	EM-S5C-FB x4	(FEP65)
モニター	EM-S5C-FB x3	(FEP65)
TV	EM-S7C-FB x1	(FEP50)
音声	EM-CPEE1. 2-10P	(FEP100)
副表示器	EM-HP1. 2-30P	(FEP100)
火報	EM-HP1. 2-20P	(FEP100)
消火	EM-HP1. 2-10P	(FEP100)
ヨビ	—	(FEP50) x2
光	—	(FEP30)
LAN	EM-UTP0. 4-2P	(FEP30)

(J) 地中

ITV	EM-S5C-FB x2	(FEP30)
光	—	(FEP30)
ヨビ	—	(FEP30) x2

(K) 立上り部 (露出配管)

ITV	EM-S5C-FB x2	(G28)
光	—	(G28)
ヨビ	—	(G28) x2

(L) 地中

インターホン	EM-CPEE1. 2-3P	(FEP30)
--------	----------------	---------

(M) 地中

ITV	EM-S5C-FB x1	(FEP30)
-----	--------------	---------

(N) 立上り部 (露出配管)

ITV	EM-S5C-FB x1	(G28)
-----	--------------	-------

注 記

- 特記なき埋設深さは、GL-600以上とする。
- 地中埋設部には、ケーブル埋設テープ、保護管を布設する。
- ハンドホールは、ブロック式とし下記とする。
 HHA : 600 x 600 x 900H 重荷重防水鉄蓋
 HHB : 900 x 900 x 900H 重荷重防水鉄蓋
 HHC : 1200 x 1200 x 1200H 重荷重防水鉄蓋
- ブルボックス仕様は下記とする。
 (例)
 222M : 200 x 200 x 200 塗装仕上げ
 15V : 150 x 150 x 150 VE製
 併記なし : 鋼板製 錆止め
 M : 鋼板製 塗装仕上げ
 S : ステンレス製 防水型
 V : VE製


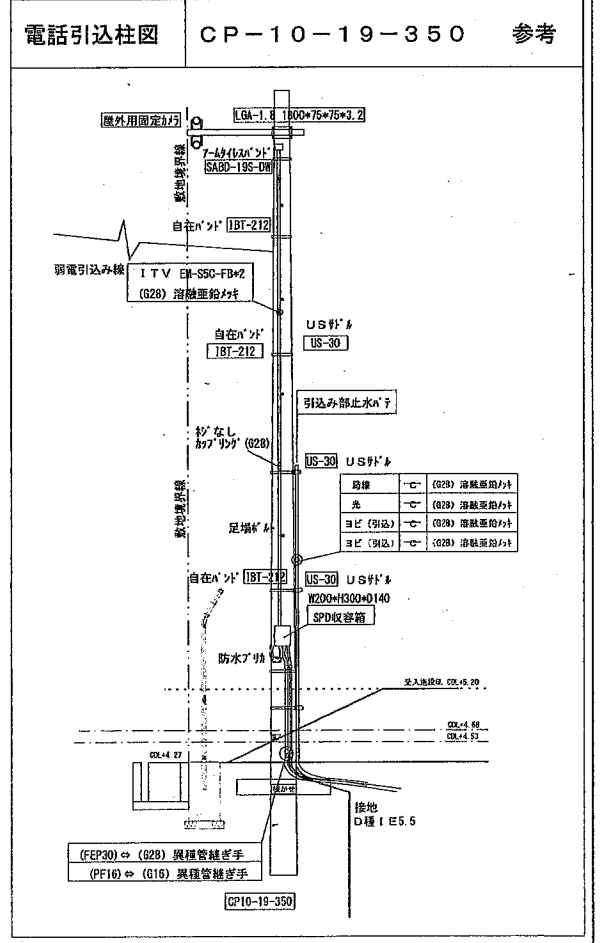


竣工図

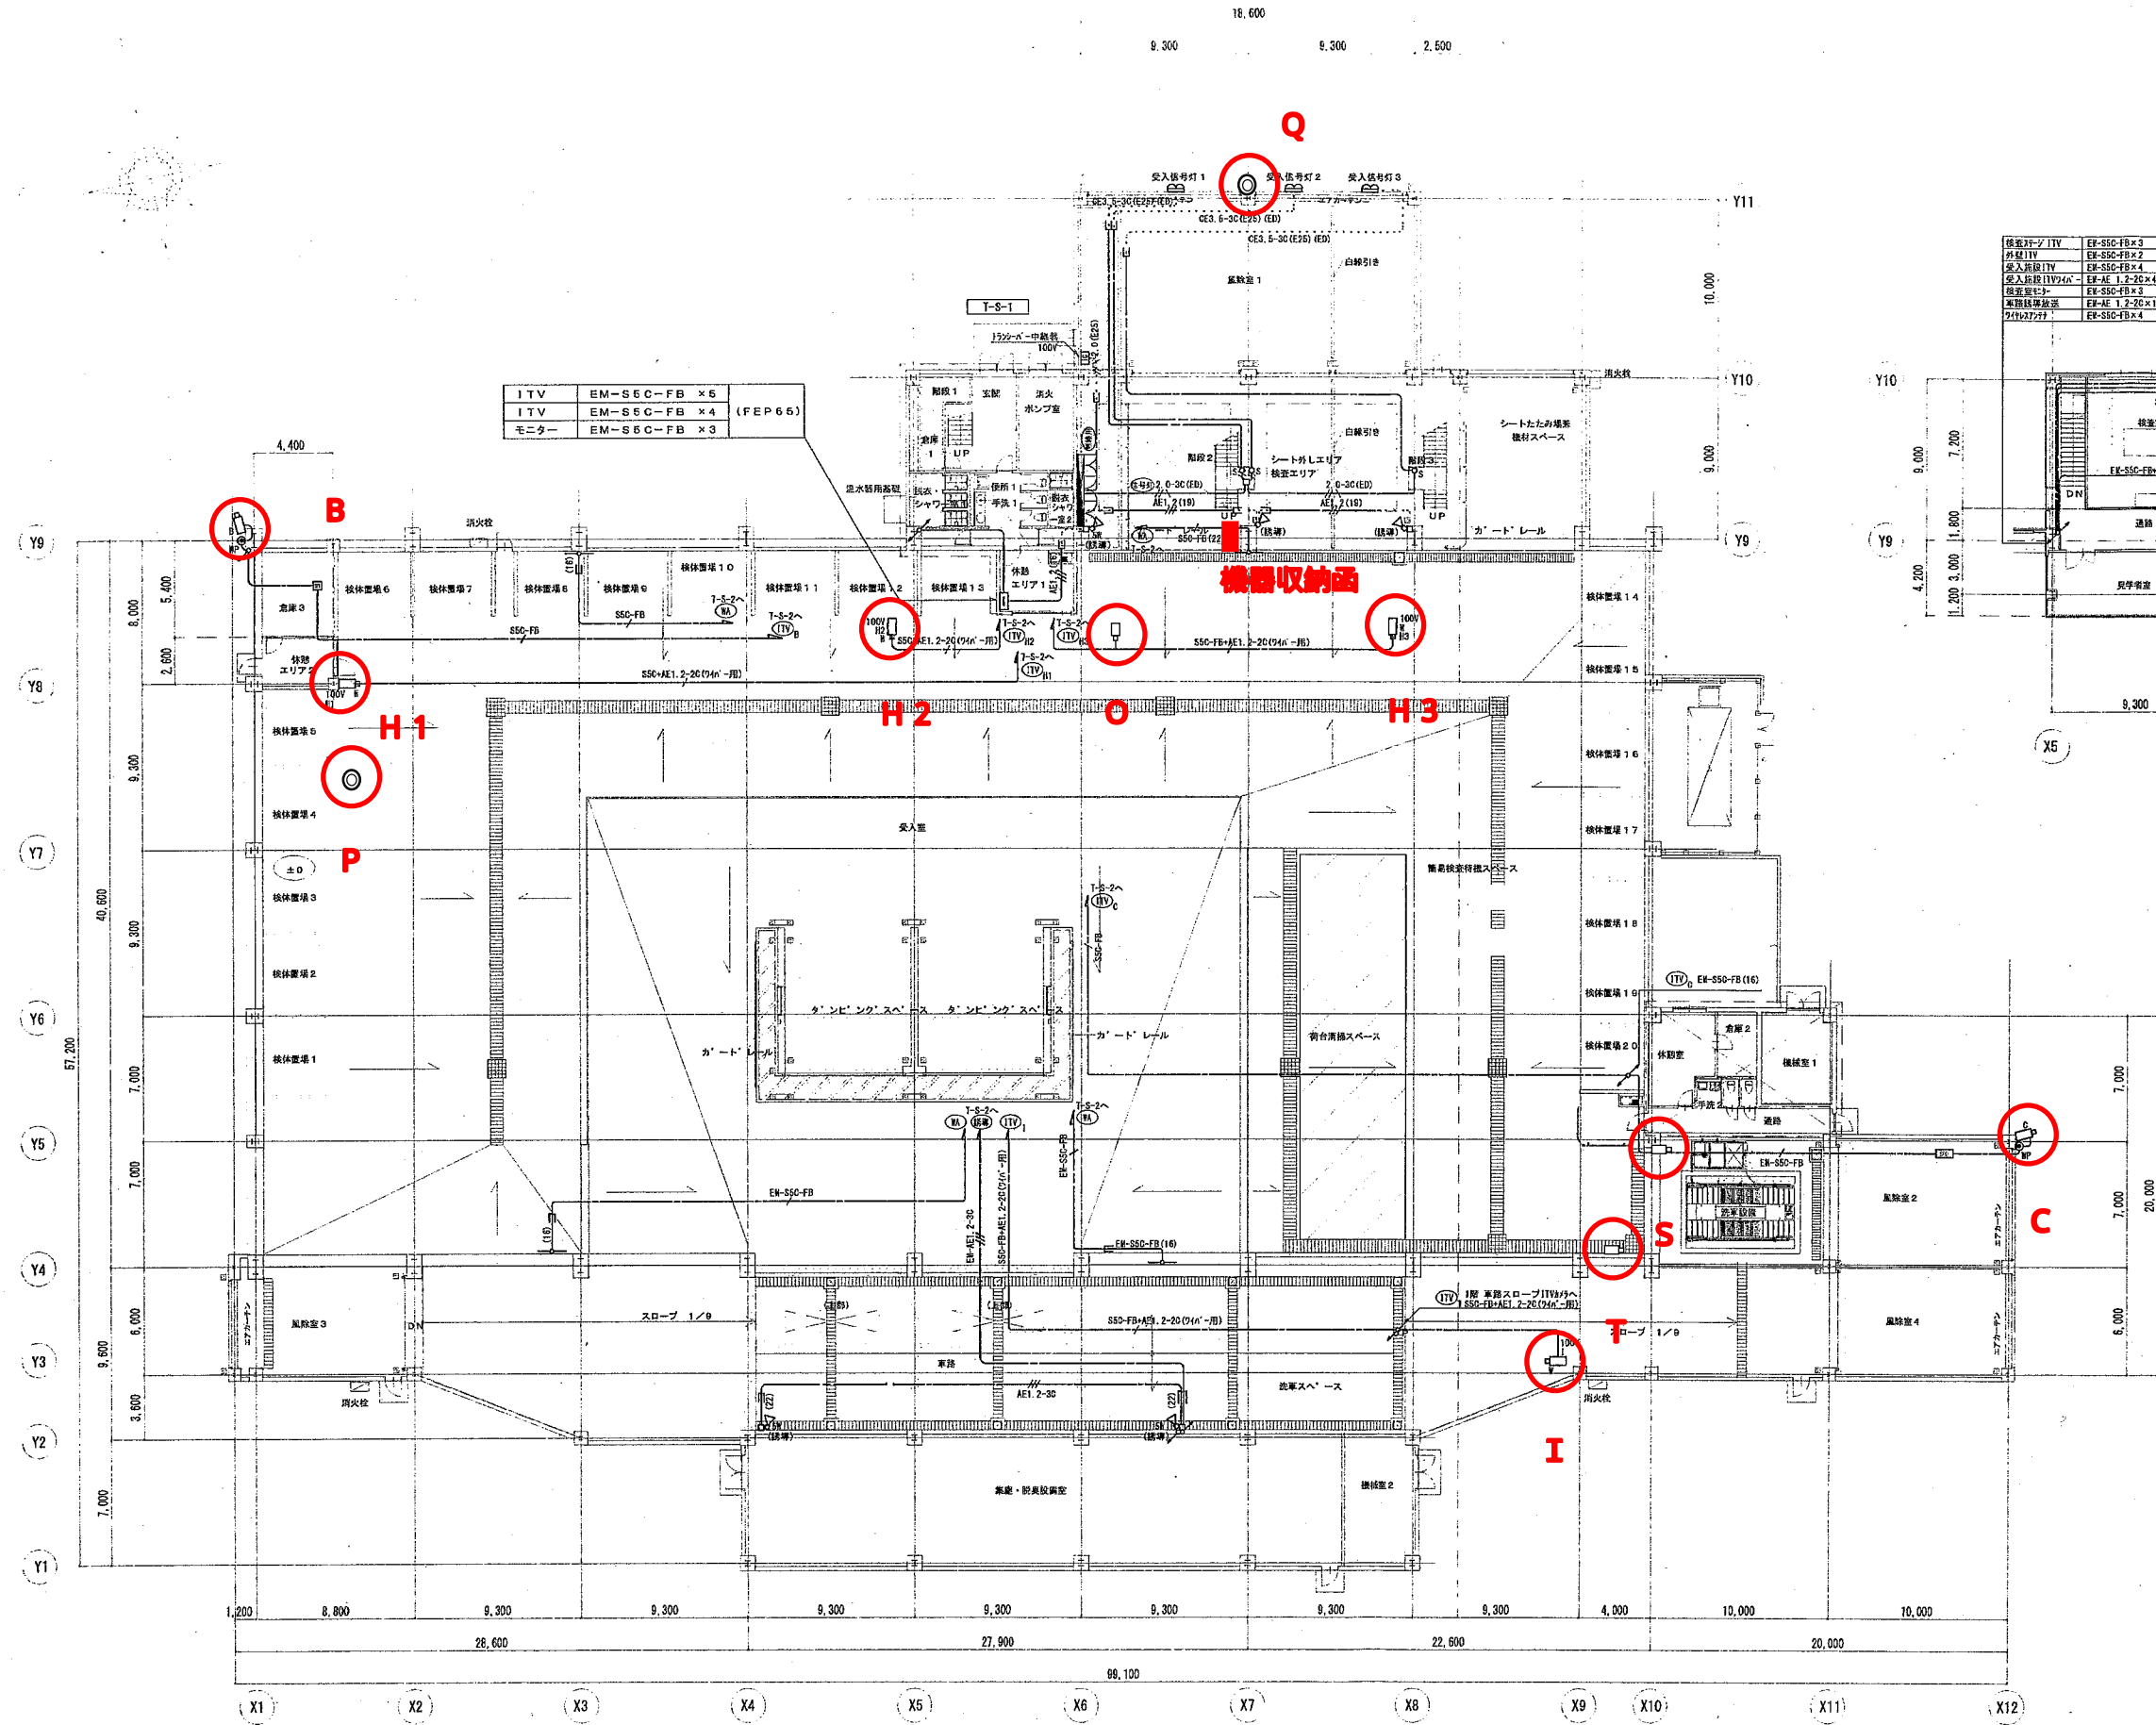

1階平面図

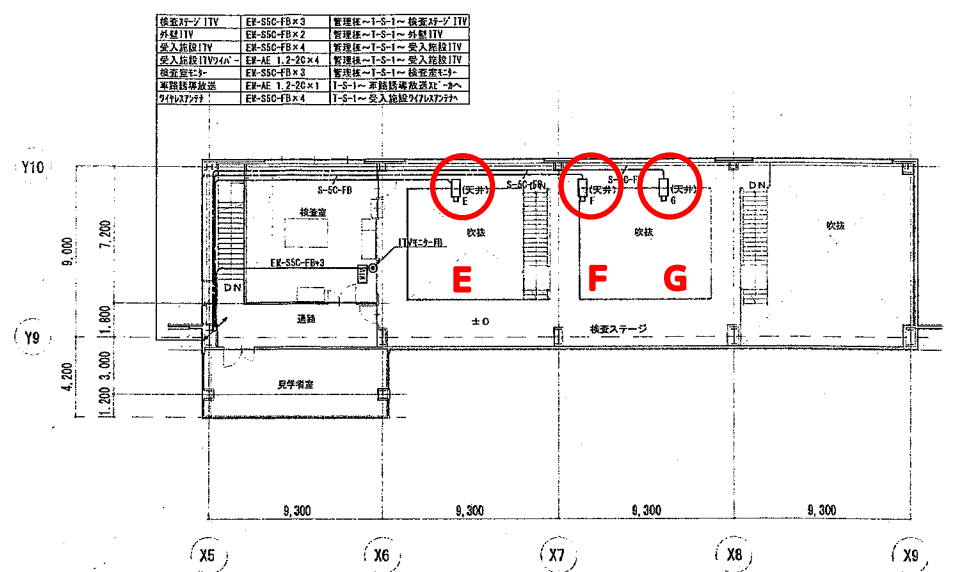

2階平面図

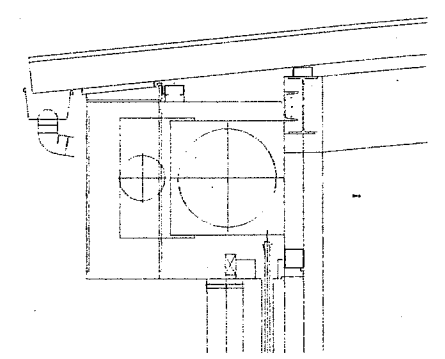

1灯用信号灯周り要領図 1/40

竣工図